

**Skala 1:500**

Woj: dolnośląskie  
Powiat: M. Jelenia Góra  
Jedn. ewid.: 026101\_1 M. Jelenia Góra  
Obręb: 0018  
Obiekt: ul. Jana Pawła II

**Nr sekcji: 461.243.1413**  
**KERG: 1-495/2013**  
**Układ sytuacyjny: 1965/4**  
**Układ wysokościowy: Amsterdam**

**AGRAD**  
BIURO GEODEZYJNO-PROJEKTOWE  
*Marcin Kostrzewski*  
58-500 Jelenia Góra, ul. Mostowa 5a  
tel./fax 75 64 32 412, kom. 607 427 738  
NIP 633-195-71-20 Regon 020055853

GEODETA UPRAWNIONY

inż. Marcin Kostrzewski  
nr upr. 19635

1. Mapa nadaje się do celów projektowych.
2. Nie wyklucza się istnienia niewykazanego na niniejszej mapie uzbrojenia podziemnego, które nie było zgłoszone do inwentaryzacji lub o których brak jest informacji w instytucjach branżowych.
3. Granice są zgodne ze stanem ewidencji gruntów
4. Nie badano obciążen gruntów słuzebnością gruntową.

**PREZYDENT MIASTA JELENIEJ GÓRY**  
WYDZIAŁ GEODEZJI I GOSPODARKI NIERUCHOMOŚCIAMI  
REFERAT DOKUMENTACJI GEODEZYJNEJ I KARTOGRAFICZNEJ


W obszarze oznaczonym linią .....  
dokonano aktualizacji treści mapy zasadniczej. Dokumenty  
z pomiaru uzupełniające przyjęto do zasobu miejskiego

w dniu ..... i zaświadczona pod nr. **1-485/2013**  
niniejsza mapa może służyć do celów projektowych.  
Projektowane obiekty budowlane wymagające pozwolenia na  
budowę podlegają wytyczeniu i inwentaryzacji powykonawczej  
przez jednostki uprawnione do wykonywania prac geodezyjnych.

Jelenia Góra, dnia ..... 2013 -07- 29

imię, nazwisko i stanowisko służbowe osoby upoważnionej


GEODETA MIASTA  
Andrzej Łekawa

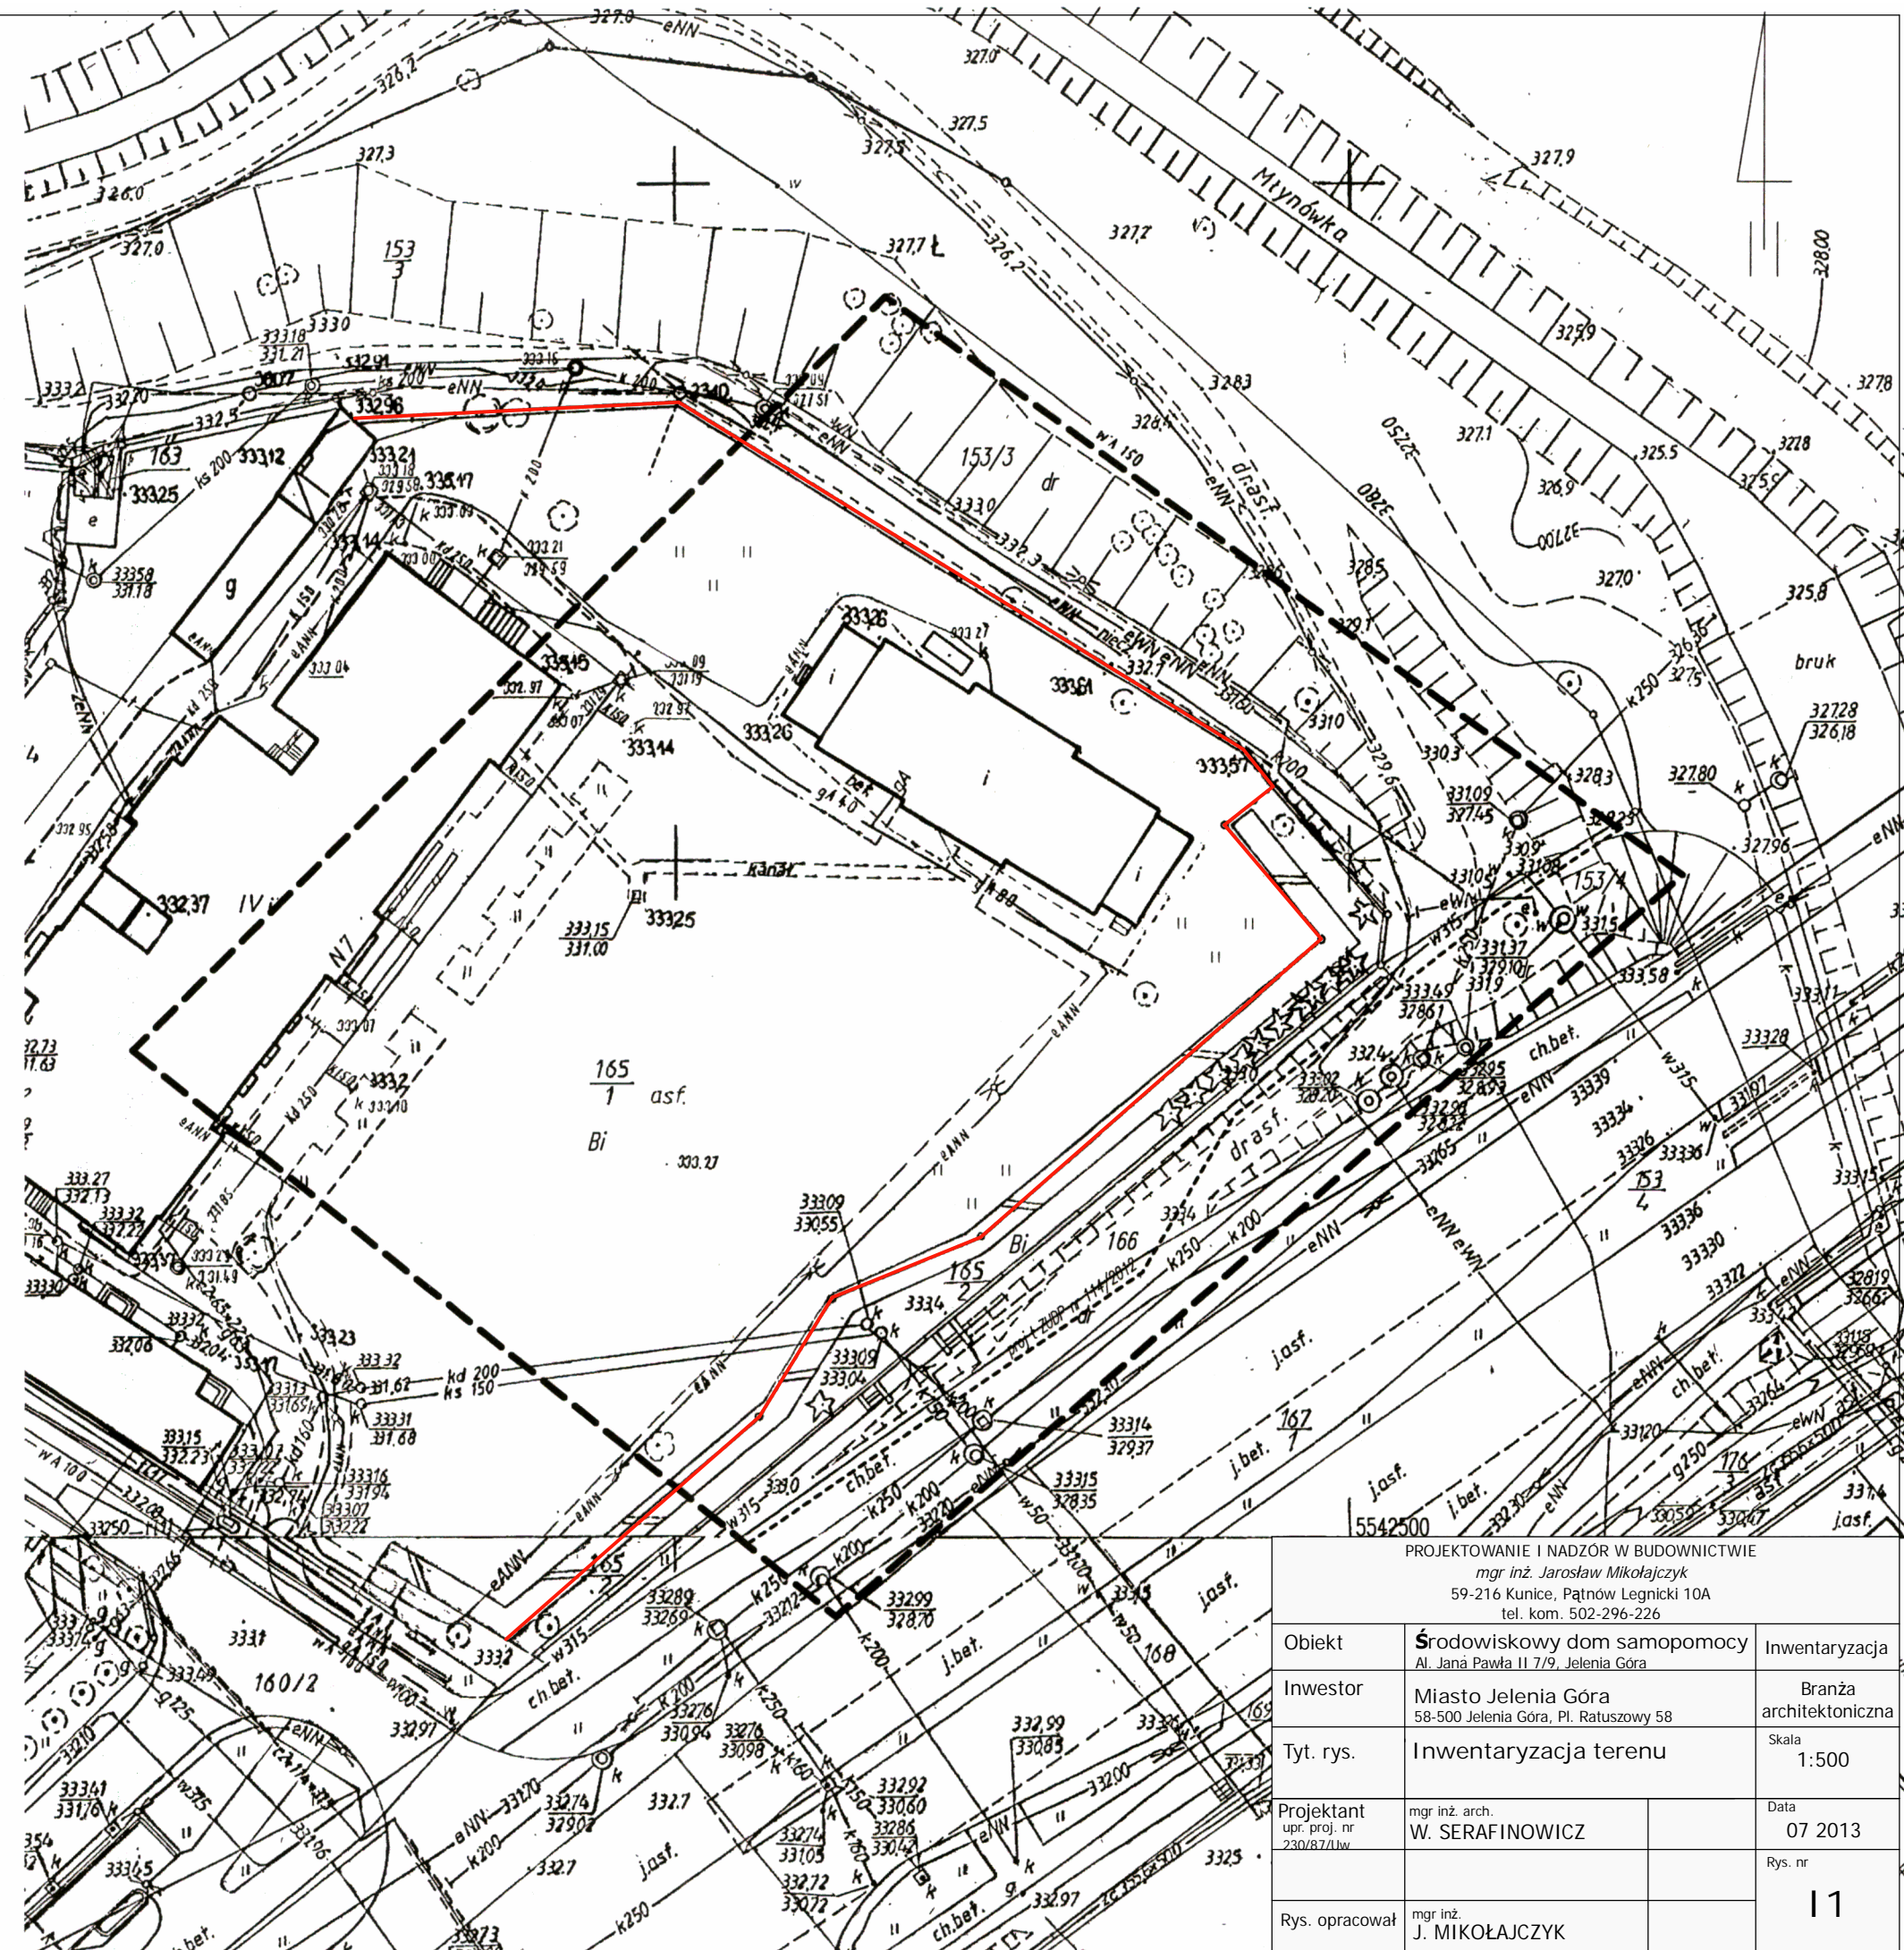


PROJEKTOWANIE I NADZÓR W BUDOWNICTWIE  
mgr inż. Jarosław Mikołajczyk  
59-216 Kunice, Pątnów Legnicki 10A  
tel. kom. 502-296-226

Obiekt	Środowiskowy dom samopomocy Al. Janá Pawła II 7/9, Jelenia Góra		Inwentaryzacja
Inwestor	Miasto Jelenia Góra 58-500 Jelenia Góra, Pl. Ratuszowy 58		Branża architektoniczna
Tyt. rys.	Inwentaryzacja terenu		Skala 1:500
Projektant upr. proj. nr 230/87/Lw	mgr inż. arch. W. SERAFINOWICZ		Data 07 2013
			Rys. nr
Rys. opracował	mgr inż. J. MIKOŁAJCZYK		11




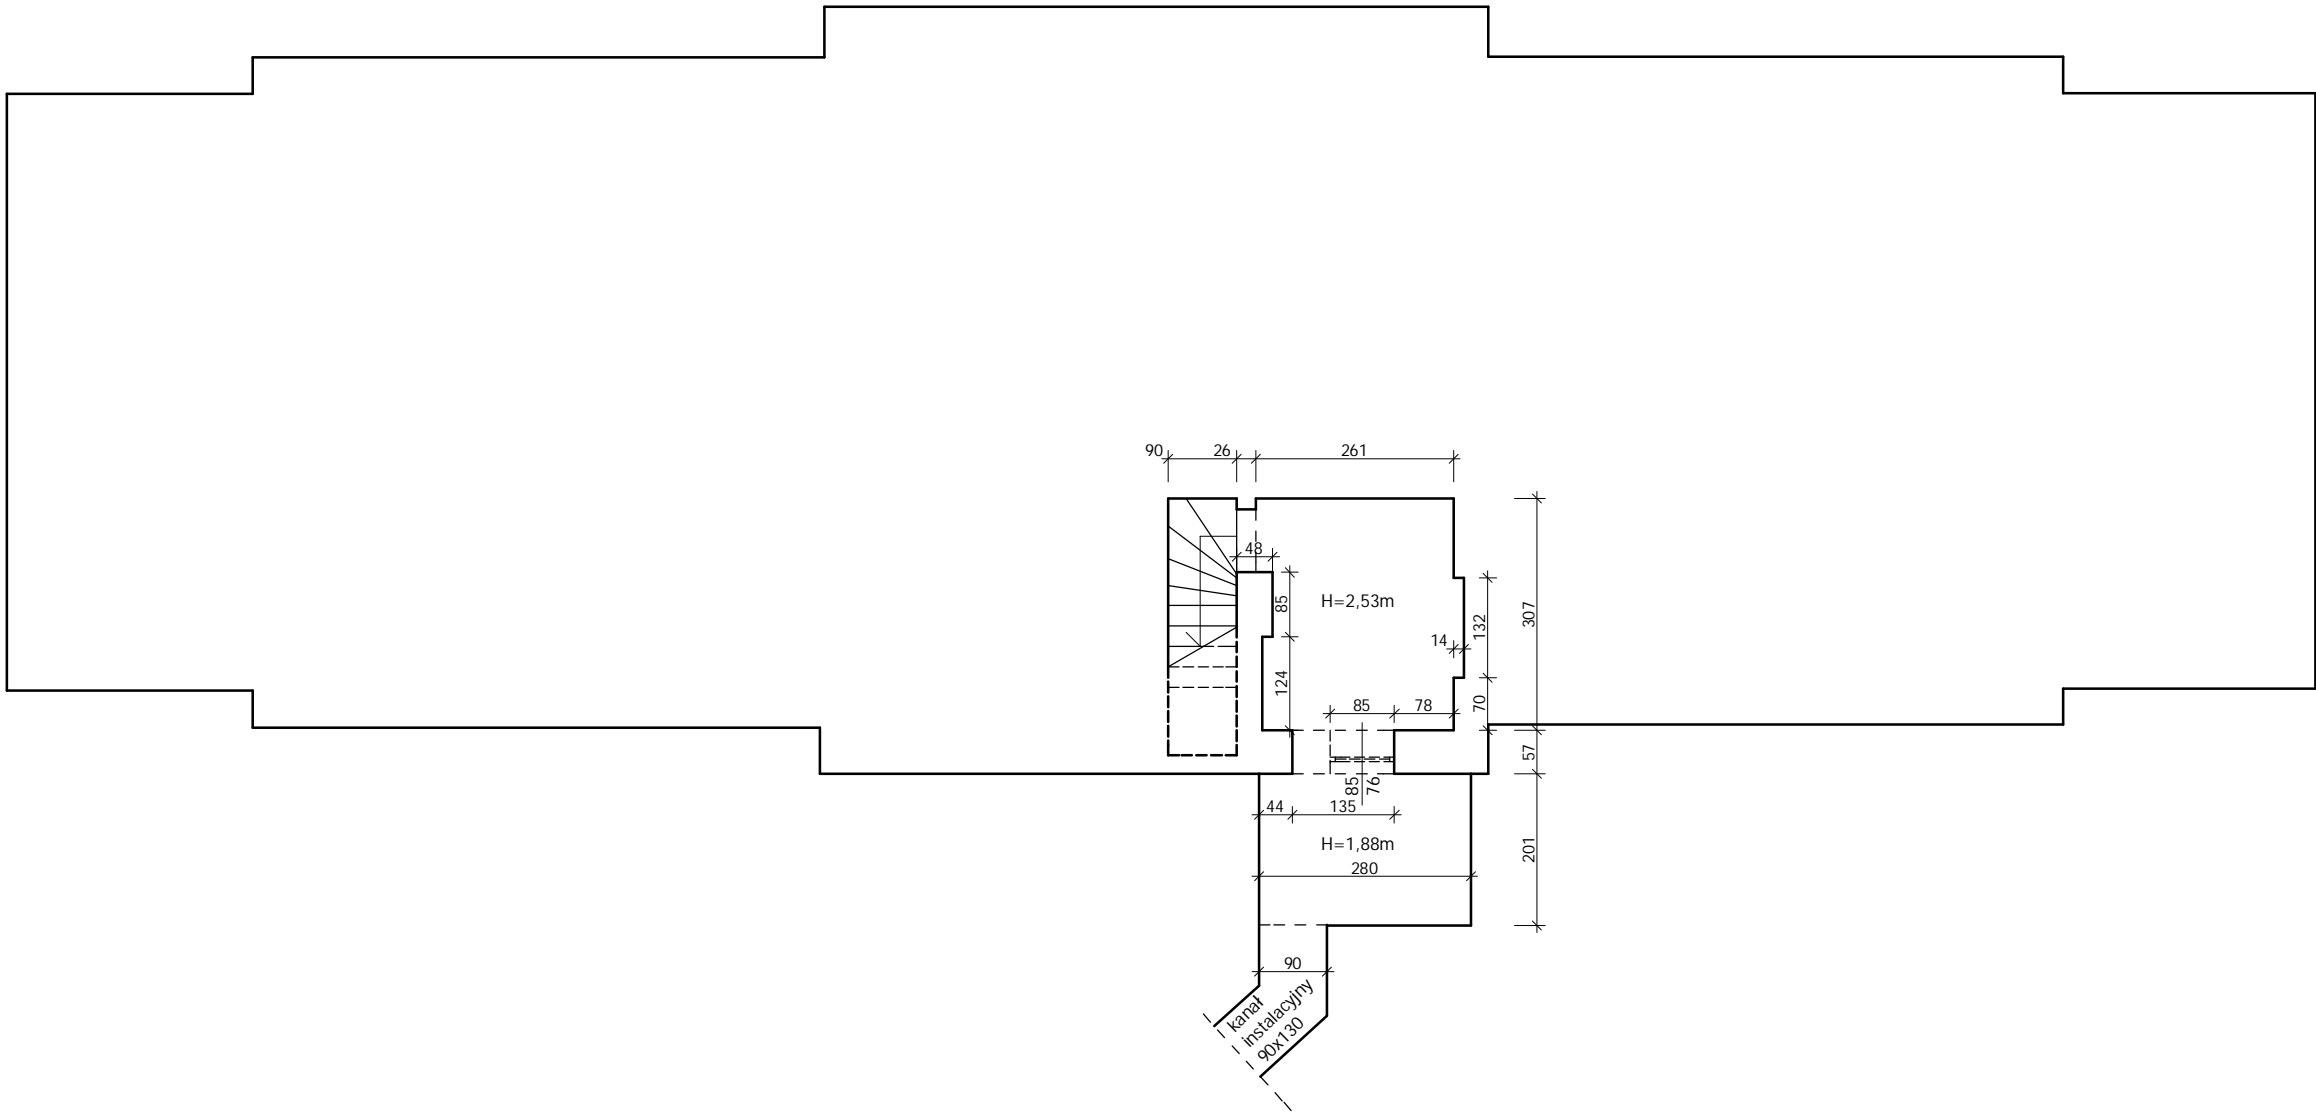


PROJEKTOWANIE I NADZÓR W BUDOWNICTWIE mgr inż. Jarosław Mikołajczyk 59-216 Kunice, Pątnów Legnicki 10A tel. kom. 502-296-226			
Obiekt	Środowiskowy dom samopomocy Al. Jana Pawła II 7/9, Jelenia Góra	Inwentaryzacja	
Inwestor	Miasto Jelenia Góra 58-500 Jelenia Góra, Pl. Ratuszowy 58	Branża architektoniczna	
Tyt. rys.	Rzut piwnicy - inwentaryzacja	Skala 1:100	
Projektant upr. proj. nr 230/87/Uw	mgr inż. arch. W. SERAFINOWICZ		Data 07 2013
			Rys. nr
Rys. opracował	mgr inż. J. MIKOŁAJCZYK		12

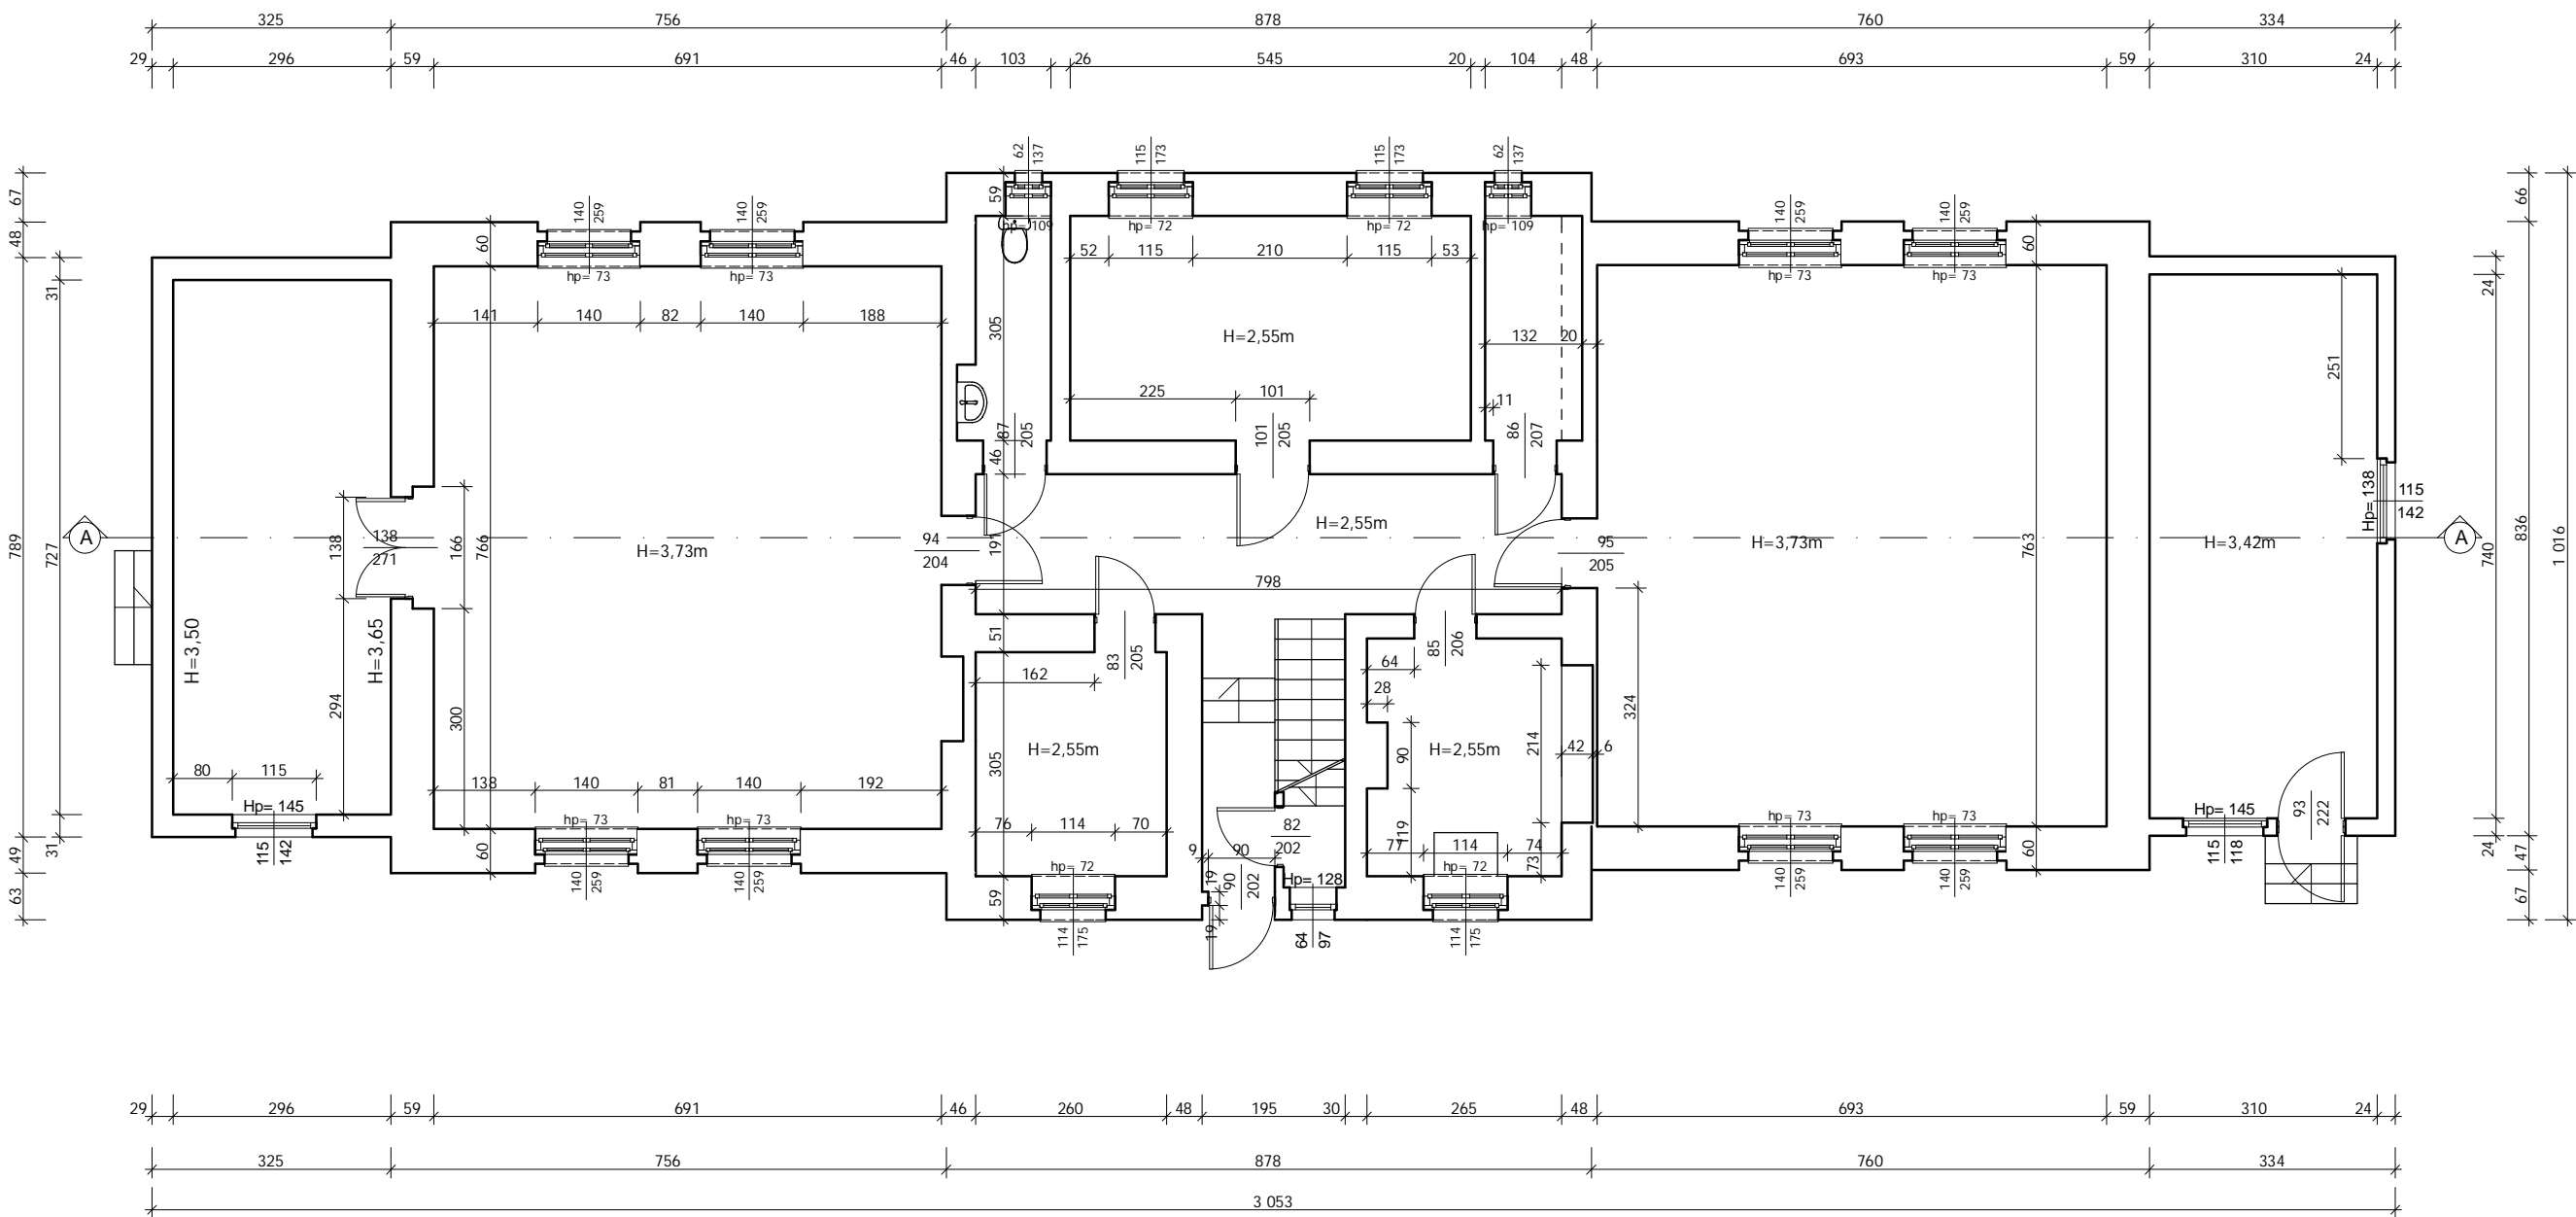

PROJEKTOWANIE I NADZÓR W BUDOWNICTWIE mgr inż. Jarosław Mikołajczyk 59-216 Kunice, Pątnów Legnicki 10A tel. kom. 502-296-226		
Obiekt	Środowiskowy dom samopomocy Al. Jana Pawła II 7/9, Jelenia Góra	Inwentaryzacja
Inwestor	Miasto Jelenia Góra 58-500 Jelenia Góra, Pl. Ratuszowy 58	Branża architektoniczna
Tyt. rys.	Rzut parteru - inwentaryzacja	Skala 1:100
Projektant	mgr inż. arch. W. SERAFINOWICZ	Data 07 2013
Sprawdzający		Rys. nr
Rys. opracował	mgr inż. J. MIKOŁAJCZYK	13

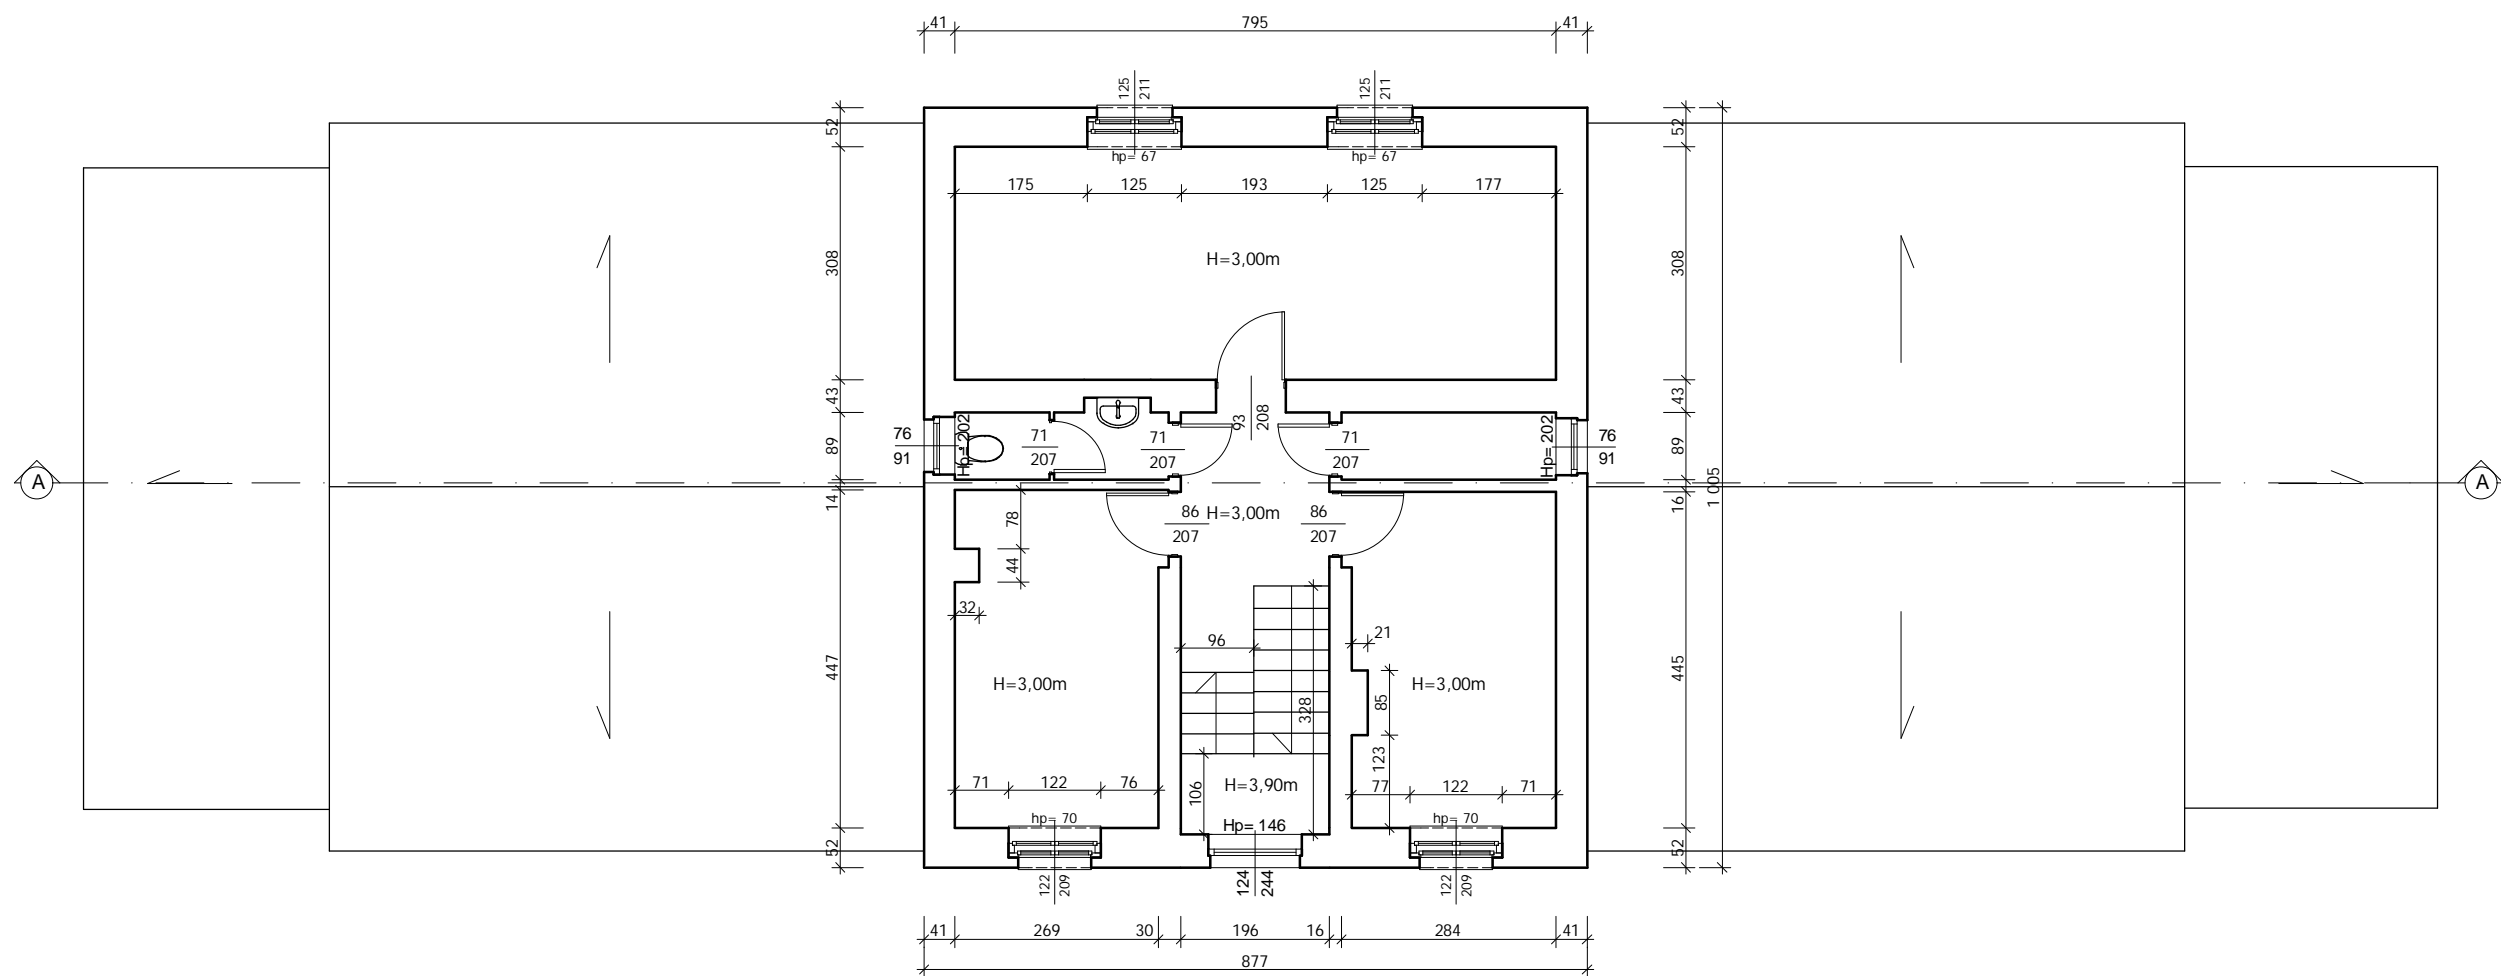


PROJEKTOWANIE I NADZÓR W BUDOWNICTWIE mgr inż. Jarosław Mikołajczyk 59-216 Kunice, Pałnów Legnicki 10A tel. kom. 502-296-226			
Obiekt	Środowiskowy dom samopomocy Al. Jana Pawła II 7/9, Jelenia Góra		Inwentaryzacja
Inwestor	Miasto Jelenia Góra 58-500 Jelenia Góra, Pl. Ratuszowy 58		Branża architektoniczna
Tyt. rys.	Rzut piętra - inwentaryzacja		Skala 1:100
Projektant upr. proj. nr 230/87/Uw	mgr inż. arch. W. SERAFINOWICZ		Data 07 2013
Sprawdzający			Rys. nr 14
Rys. opracował	mgr inż. J. MIKOŁAJCZYK		

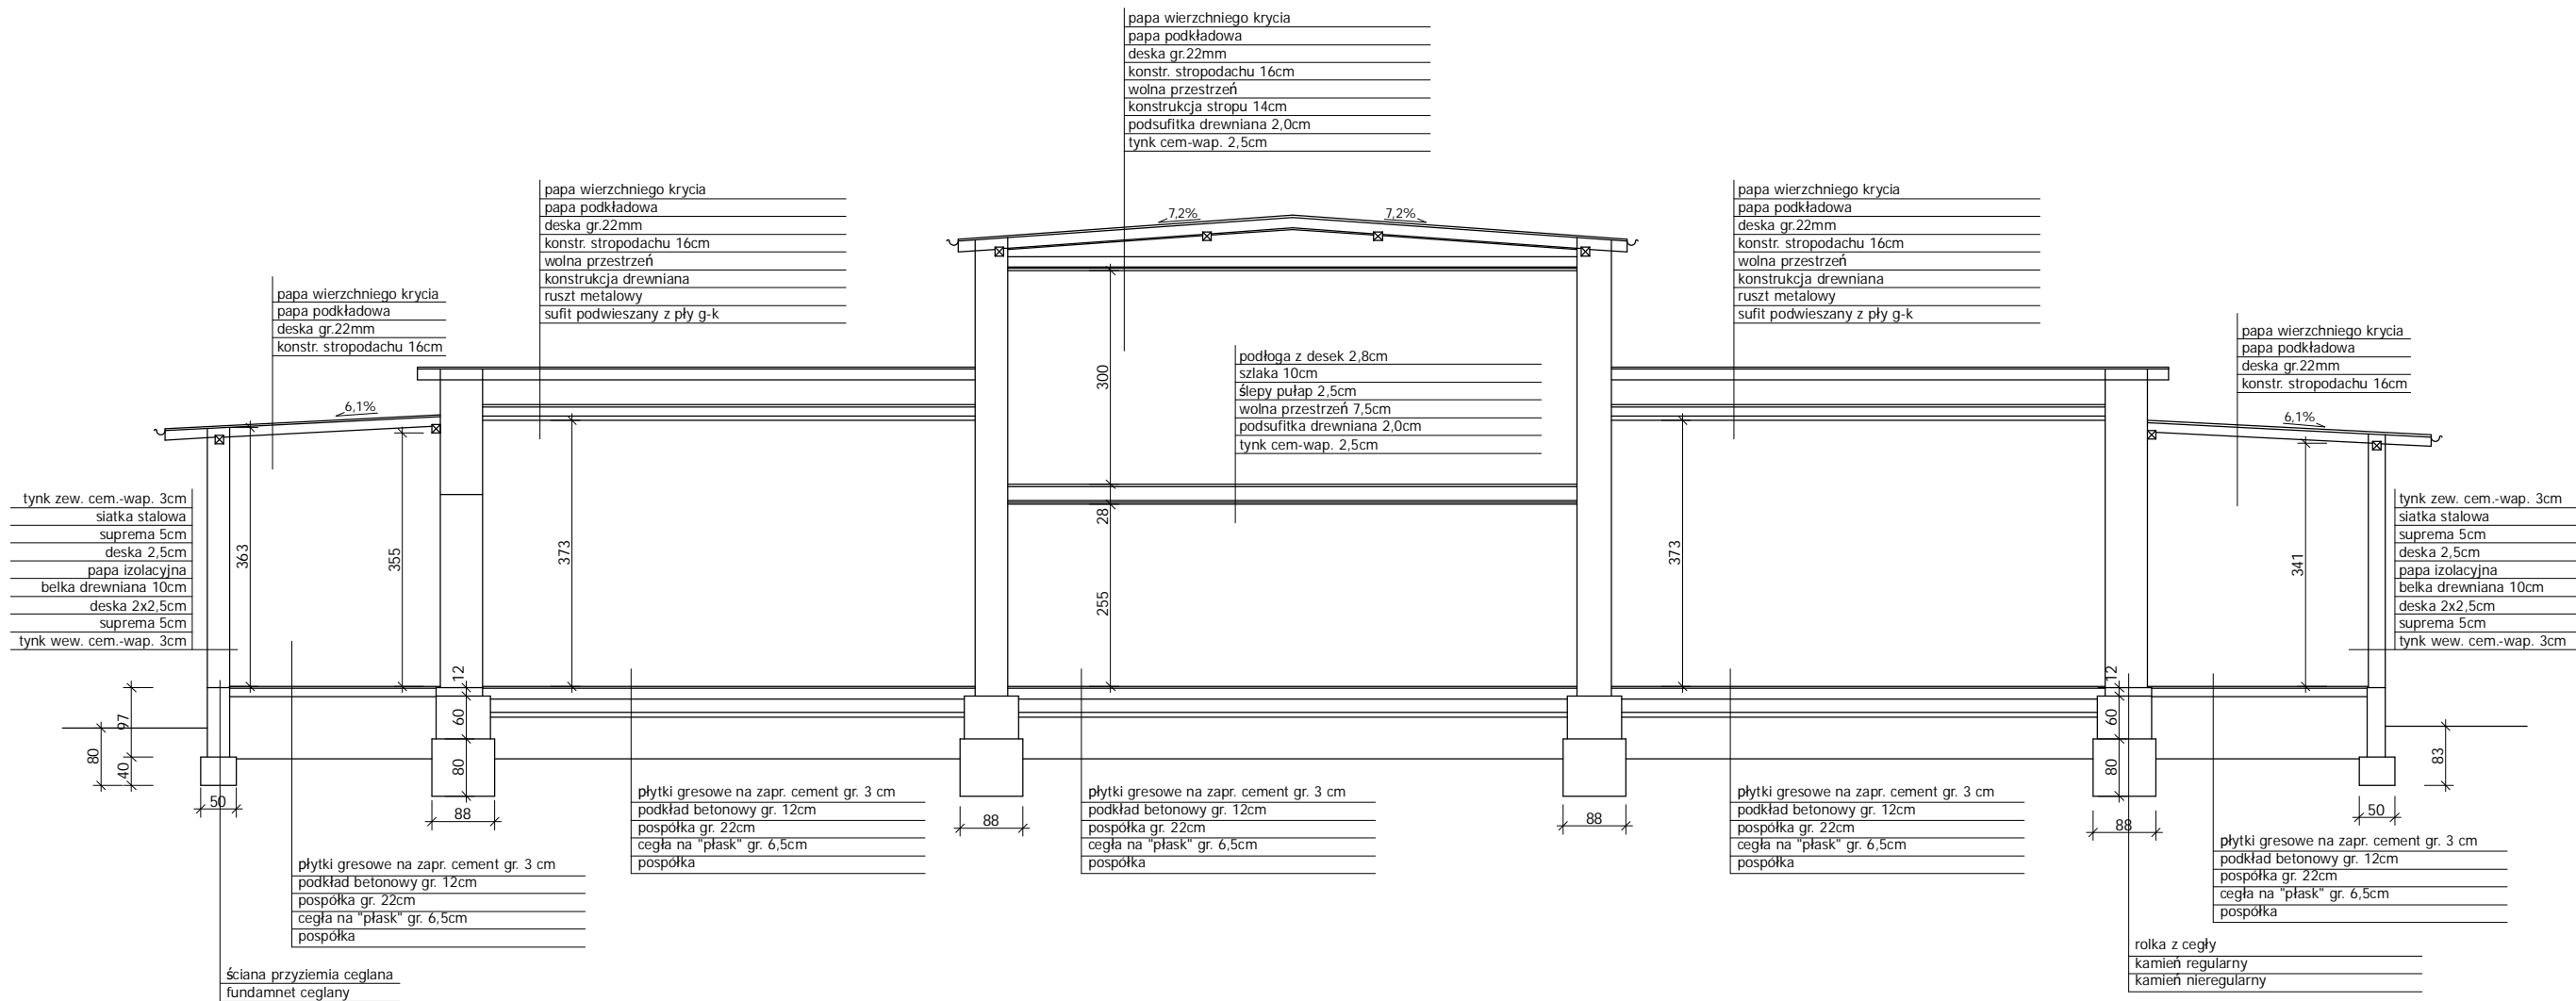

PROJEKTOWANIE I NADZÓR W BUDOWNICTWIE mgr inż. Jarosław Mikołajczyk 59-216 Kunice, Pałtnów Legnicki 10A tel. kom. 502-296-226			
Obiekt	Środowiskowy dom samopomocy Al. Janá Pawła II 7/9, Jelenia Góra	Inwentaryzacja	
Inwestor	Miasto Jelenia Góra 58-500 Jelenia Góra, Pl. Ratuszowy 58	Branża architektoniczna	
Tyt. rys.	Przekrój A-A - inwentaryzacja	Skala 1:100	
Projektant upr. proj. nr 230/87/Uw	mgr inż. arch. W. SERAFINOWICZ		Data 07 2013
Sprawdzający			Rys. nr 15
Rys. opracował	mgr inż. J. MIKOŁAJCZYK		



PROJEKTOWANIE I NADZÓR W BUDOWNICTWIE mgr inż. Jarosław Mikołajczyk 59-216 Kunice, Pątnów Legnicki 10A tel. kom. 502-296-226			
Obiekt	Środowiskowy dom samopomocy Al. Jana Pawła II 7/9, Jelenia Góra		Inwentaryzacja
Inwestor	Miasto Jelenia Góra 58-500 Jelenia Góra, Pl. Ratuszowy 58		Branża architektoniczna
Tyt. rys.	Elewacja frontowa i tylna		Skala 1:100
Projektant upr. proj. nr 230/87/Lw	mgr inż. arch. W. SERAFINOWICZ		Data 07 2013
Sprawdzający			Rys. nr
Rys. opracował	mgr inż. J. MIKOŁAJCZYK		16

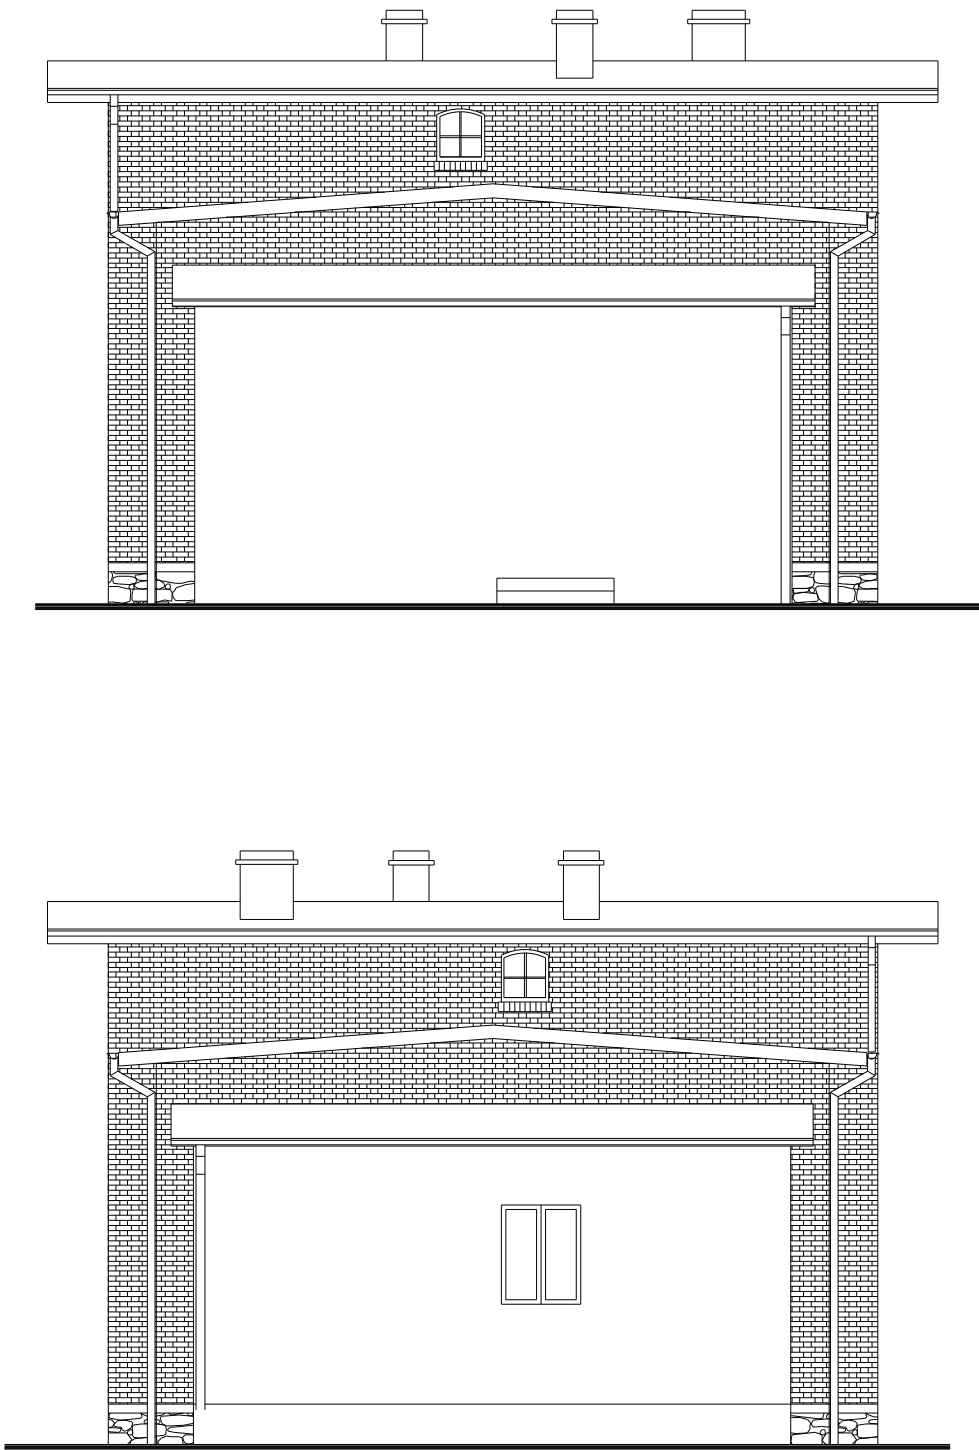

PROJEKTOWANIE I NADZÓR W BUDOWNICTWIE mgr inż. Jarosław Mikołajczyk 59-216 Kunice, Pątnów Legnicki 10A tel. kom. 502-296-226			
Obiekt	Środowiskowy dom samopomocy Al. Jana Pawła II 7/9, Jelenia Góra		Inwentaryzacja
Inwestor	Miasto Jelenia Góra 58-500 Jelenia Góra, Pl. Ratuszowy 58		Branża architektoniczna
Tyt. rys.	Elewacje boczne		Skala 1:100
Projektant upr. proj. nr 230/87/Uw	mgr inż. arch. W. SERAFINOWICZ		Data 07 2013
Sprawdzający			Rys. nr <div>17</div>
Rys. opracował	mgr inż. J. MIKOŁAJCZYK		